Miells
14 Avenue de la Costa
98000 Monaco
Tel : +377 97 97 79 29
Fax : +377 97 97 79 28
info@miells.com
www.miells.com

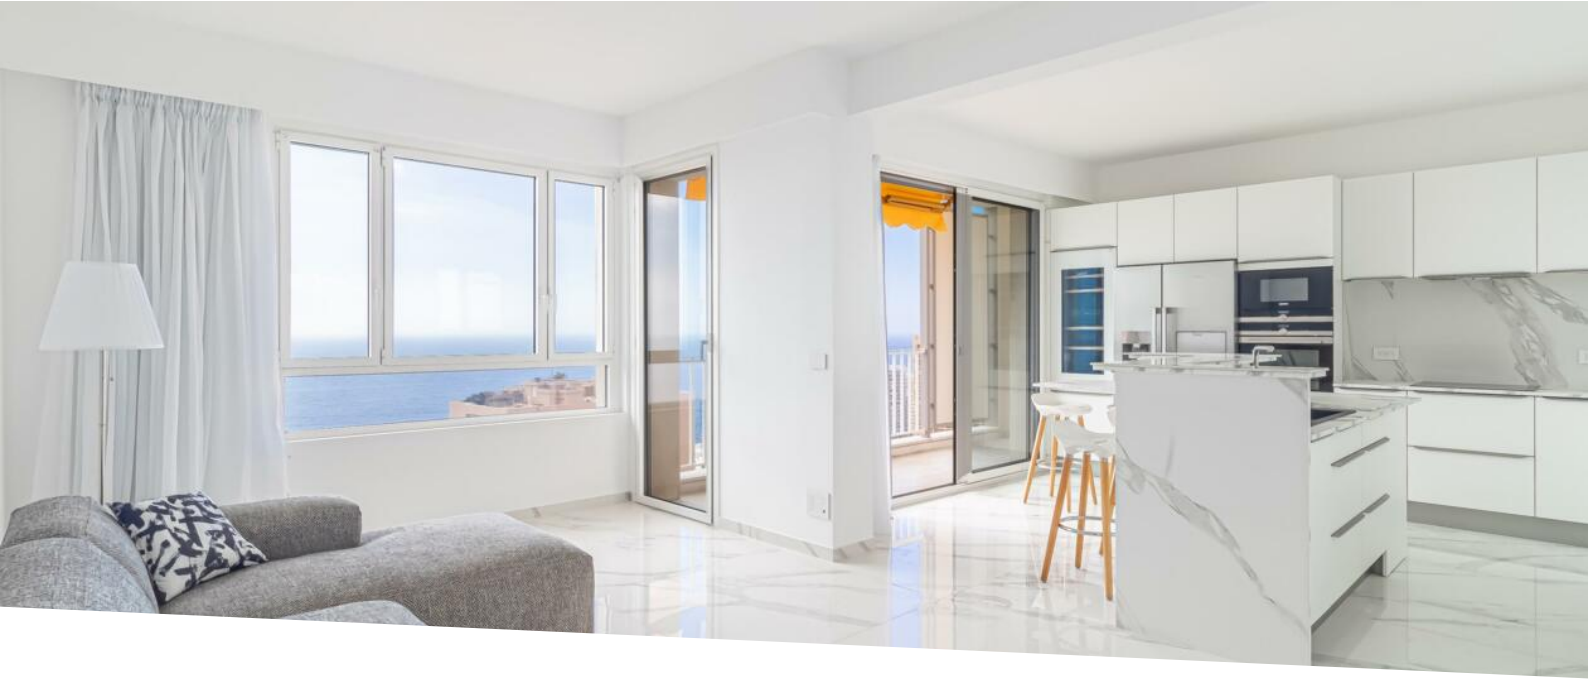

Vendita

4 950 000 €

Tipo di proprietà **Appartamento**	*Stanze* **2 stanze**	*Edificio* **Les Abeilles**	*Quartiere* **La Rousse - Saint Roman**
Superficie abitabile **69 m²**	*Superficie terrazza* **17 m²**	*Superficie totale* **86 m²**	*Camera* **1**
Bagno **1**	*Parking* **1**	*Livello* **12**	*Data di liberazione* **Disponible**
Rif. **MP-2708**			

Questo documento non rappresenta un'offerta o un contratto. Tutte le misure, superfici e distanze sono approssimative. Le descrizioni e planimetrie sono date a titolo indicativo e la loro esattezza non è garantita. Le fotografie mostrano solo alcune parti della proprietà alla data in cui son state fatte. L'offerta di Vendita è valida salvo in caso di Vendita/affitto, ritiro dalla Vendita/affito o cambio del prezzo o altra condizione, senza avviso preliminare.

Miells
Tel : +377 97 97 79 29
Fax : +377 97 97 79 28
info@miells.com
www.miells.com

Questo documento non rappresenta un'offerta o un contratto. Tutte le misure, superfici e distanze sono approssimative. Le descrizioni e planimetrie sono date a titolo indicativo e la loro esattezza non è garantita. Le fotografie mostrano solo alcune parti della proprietà alla data in cui son state fatte. L'offerta di Vendita è valida salvo in caso di Vendita/affitto, ritiro dalla Vendita/affito o cambio del prezzo o altra condizione, senza avviso preliminare.

Miells
Tel : +377 97 97 79 29
Fax : +377 97 97 79 28
info@miells.com
www.miells.com

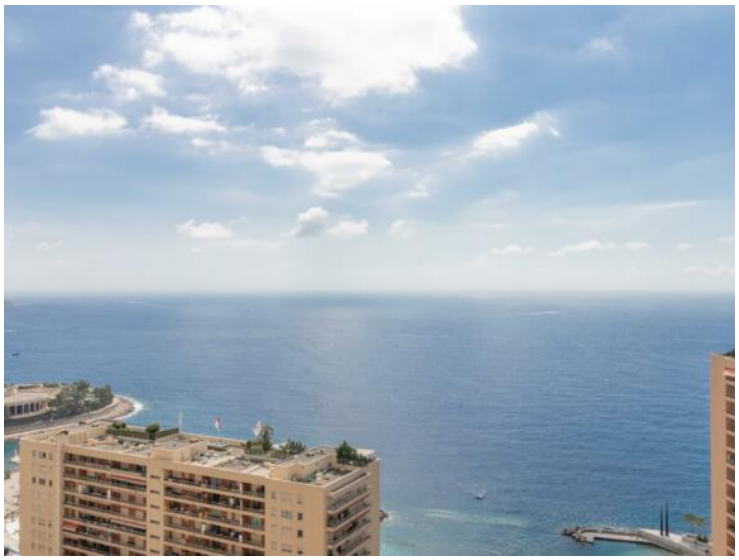

Questo documento non rappresenta un'offerta o un contratto. Tutte le misure, superfici e distanze sono approssimative. Le descrizioni e planimetrie sono date a titolo indicativo e la loro esattezza non è garantita. Le fotografie mostrano solo alcune parti della proprietà alla data in cui son state fatte. L'offerta di Vendita è valida salvo in caso di Vendita/affitto, ritiro dalla Vendita/affito o cambio del prezzo o altra condizione, senza avviso preliminare.

Miells
Tel : +377 97 97 79 29
Fax : +377 97 97 79 28
info@miells.com
www.miells.com

présentées en récolement :
tion des meubles de cuisine
d'un placard supplémentaire.
tion de l'emplacement du lavabo.
tion de la salle de douche.

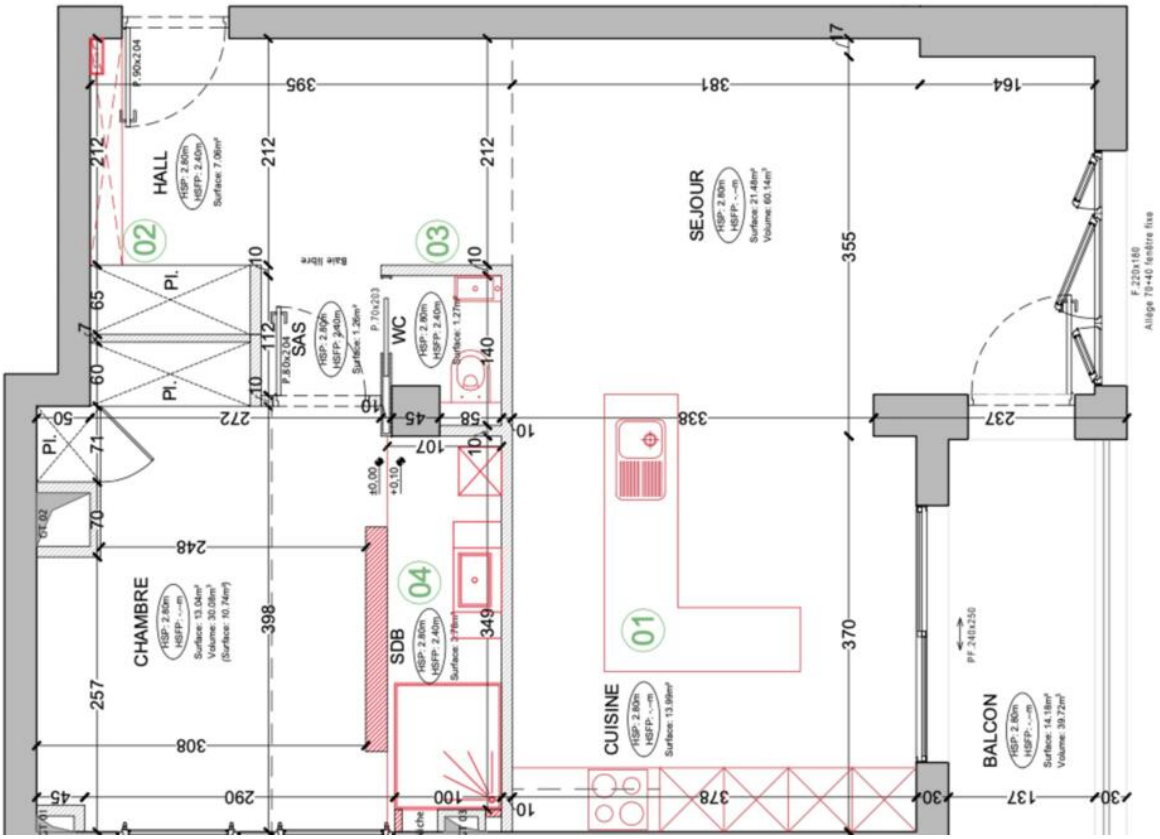

Questo documento non rappresenta un'offerta o un contratto. Tutte le misure, superfici e distanze sono approssimative. Le descrizioni e planimetrie sono date a titolo indicativo e la loro esattezza non è garantita. Le fotografie mostrano solo alcune parti della proprietà alla data in cui son state fatte. L'offerta di Vendita è valida salvo in caso di Vendita/affitto, ritiro dalla Vendita/affito o cambio del prezzo o altra condizione, senza avviso preliminare.